



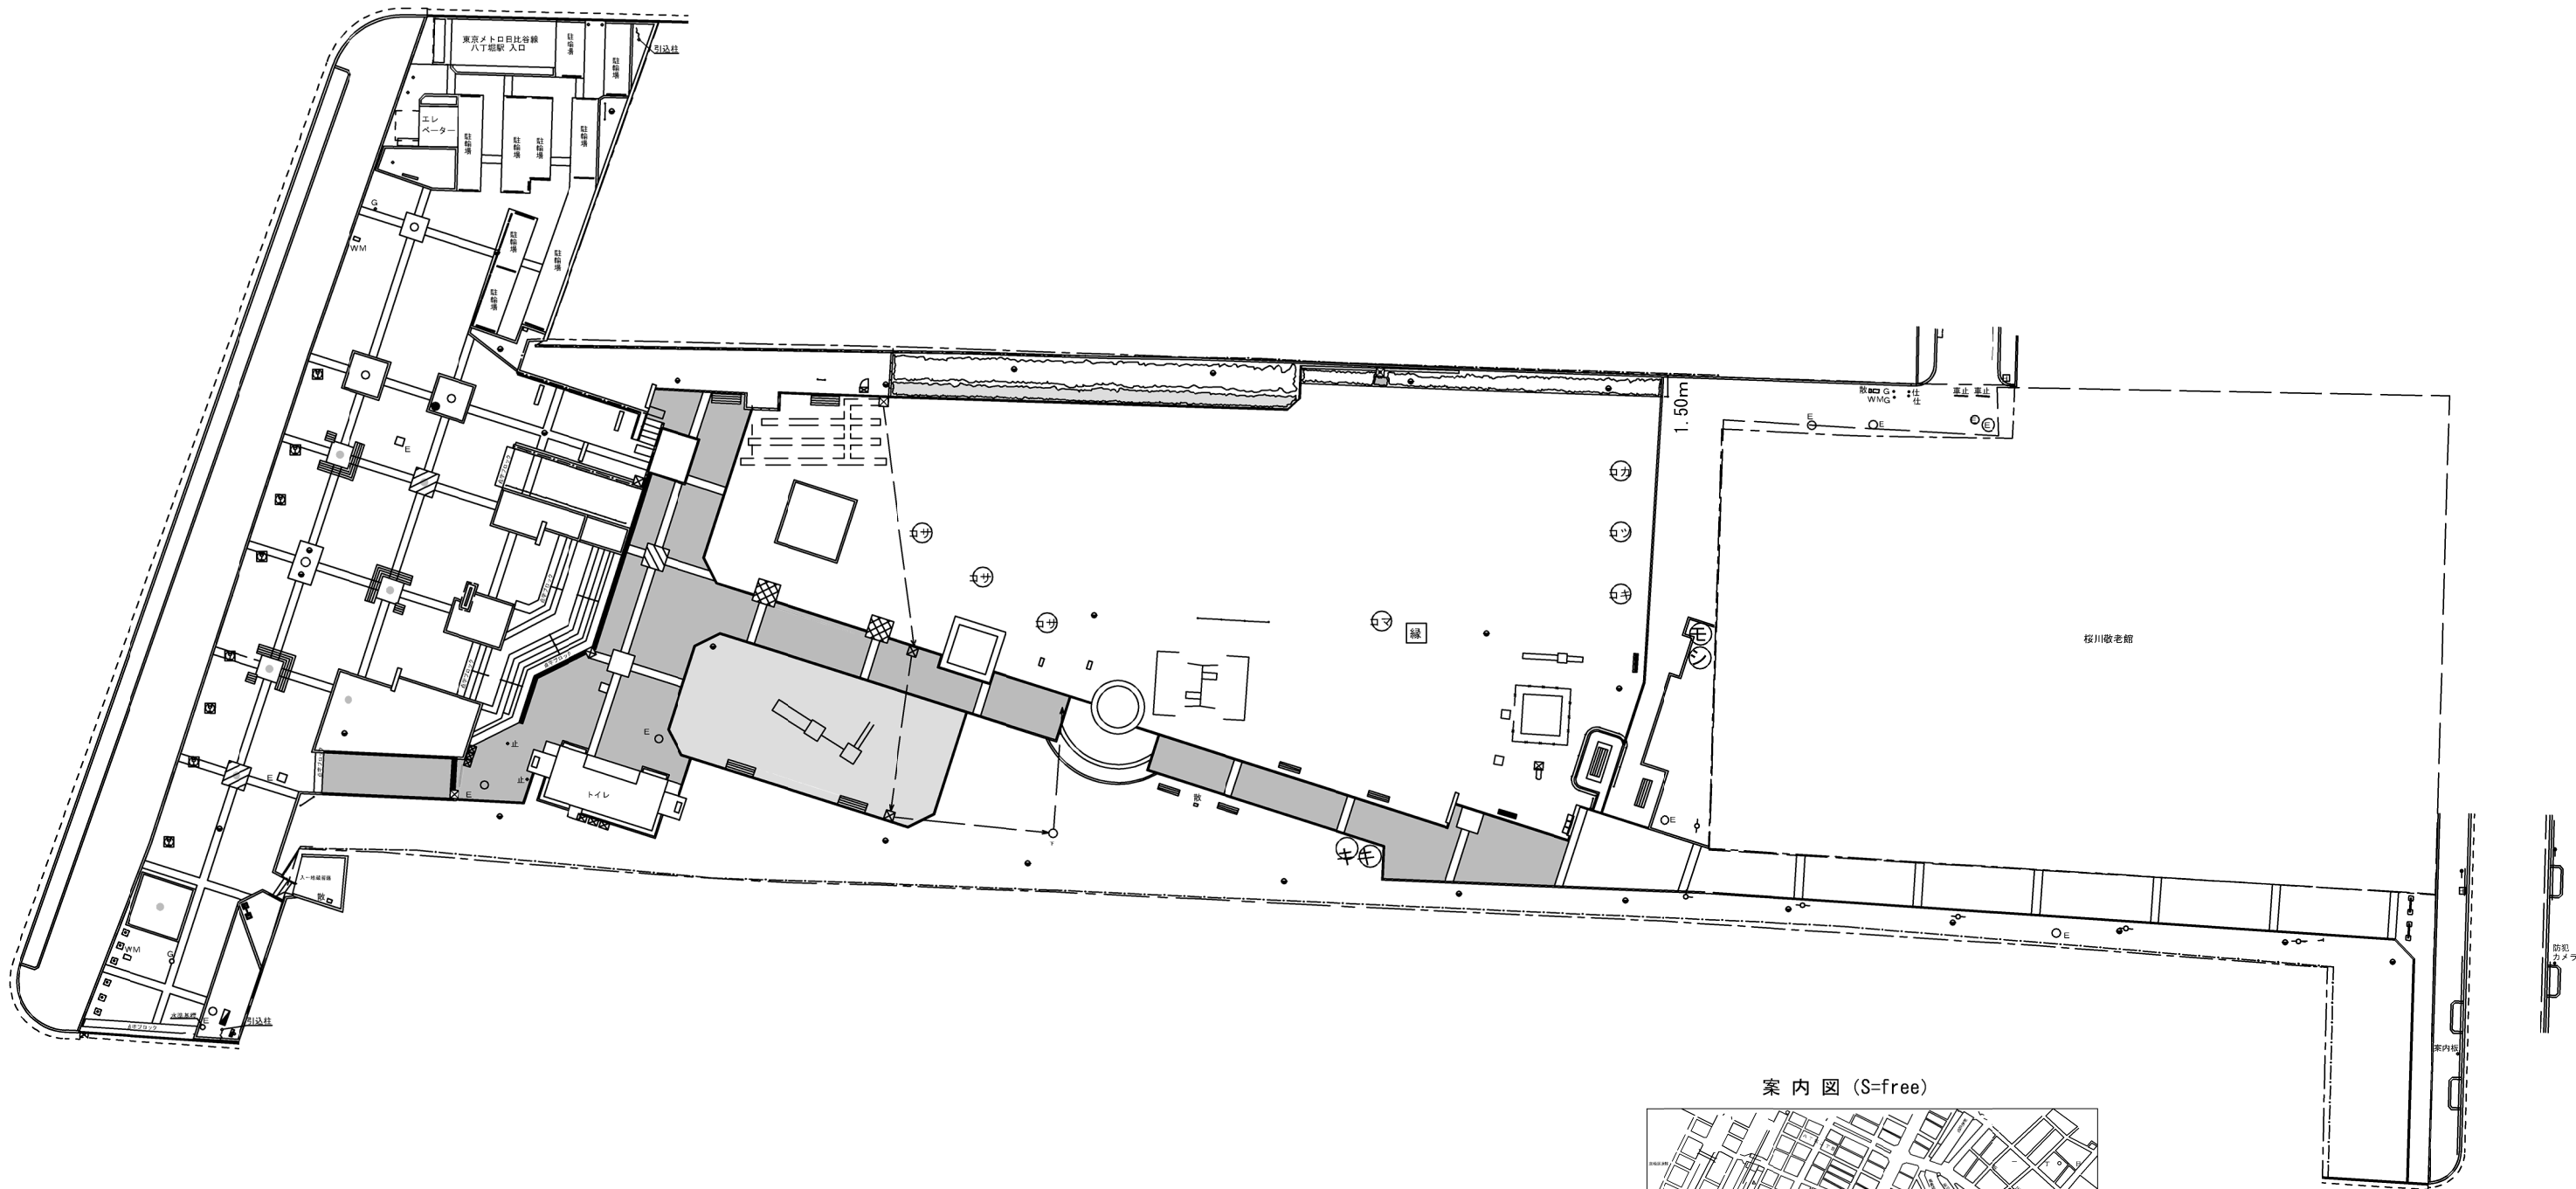

案内図 (S=free)

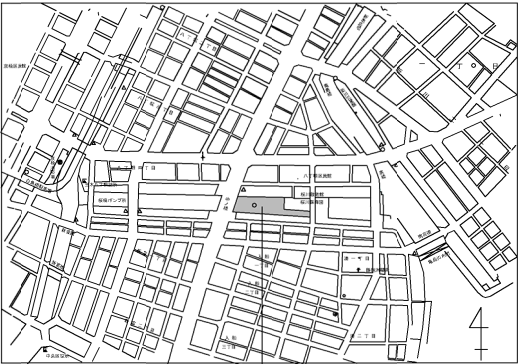

桜川公園
中央区入船一丁目1番1号

竣工図

公園名	桜川公園		
工事件名	桜川公園復旧工事		
工事箇所	中央区入船一丁目1番1号		
図面名称	案内図・平面図		
縮尺	案内図 S=free (A3)	図面番号	
	平面図 S=1:300 (A3)	1	
作成年月	令和 4年 3月		4
株式会社 泰正			